

# 初吹住宅取壊し工事（第3工区）

## 竣 工 図

愛知県建設部建築局公営住宅課


総括監督員	主任監督員	専任監督員

# 図 面 目 録

記号	図面番号	図面名称	縮 尺
	No. 0	図面目録	————
	No. 1	取壊し後整地平面図・地盤高 (3号棟廻り)	A1: 1/100
	No. 2	取壊し後整地平面図・地盤高 (8号棟廻り)	A1: 1/100
	No. 3	3号棟残置杭位置図	A1: 1/100
	No. 4	8号棟残置杭位置図	A1: 1/100
	No. 5	埋設管閉塞位置図 (3号棟廻り)	A1: 1/100
	No. 6	埋設管閉塞位置図 (8号棟廻り)	A1: 1/100

株式会社 今井能		愛知県住宅供給公社		平成29年度 初吹住宅取壊し工事 (第3工区) 竣工図	図面番号
				図面目録	縮尺
				No. 0	
代 理 人	製 図 者	製 図 日 期	管 理 技 術 者	愛知県建設部建築局公営住宅課	
		2017年 2月			

真北


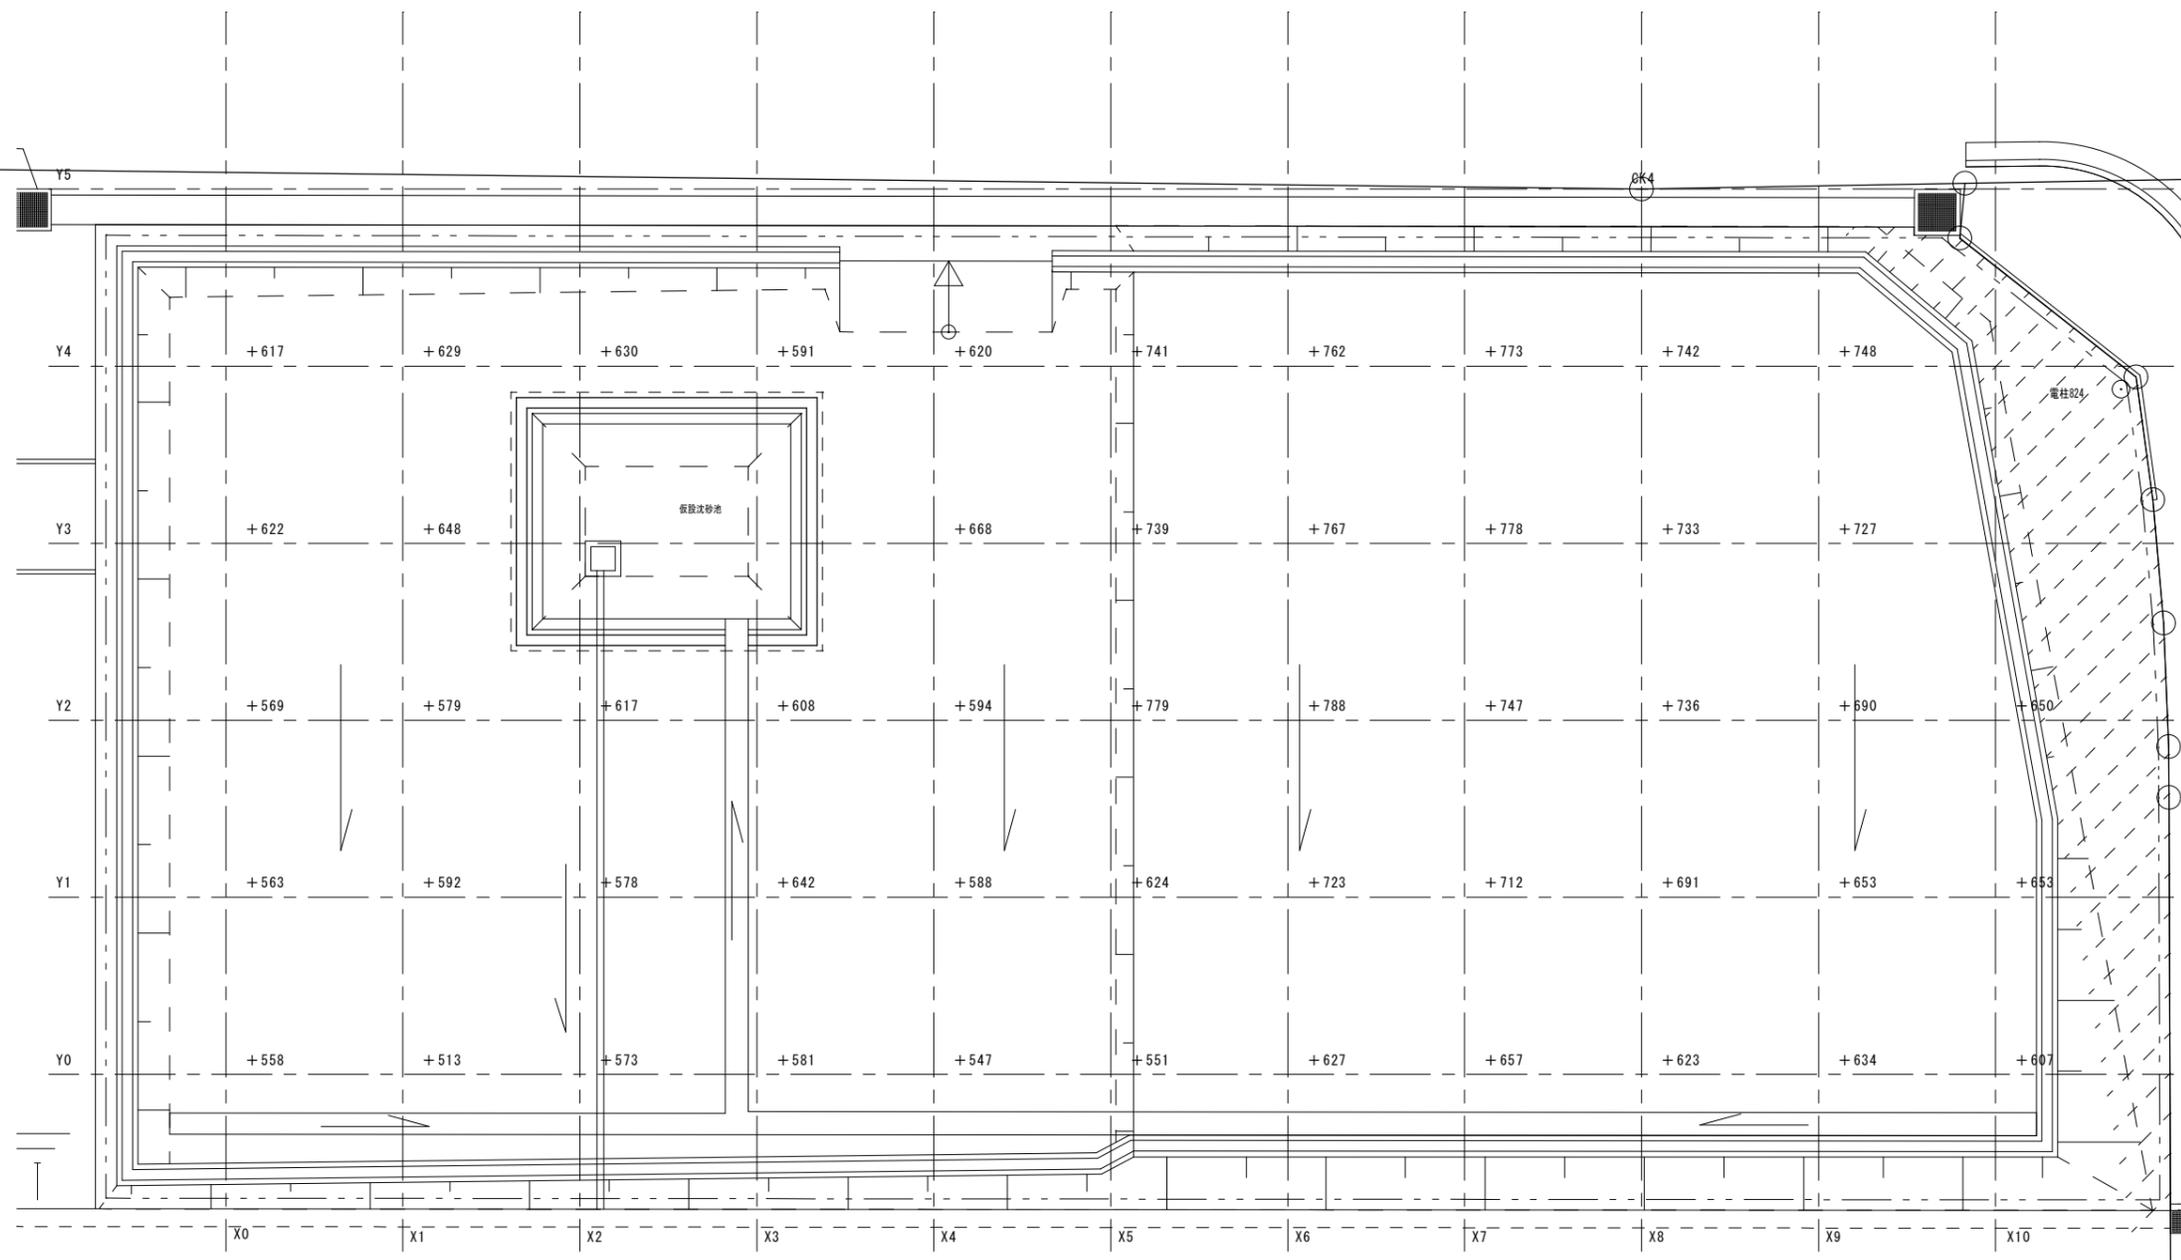


\* 起点 \* Y5、X8 @ 5,000

座標高 リスト


Y\X	X0	X1	X2	X3	X4	X5	X6	X7	X8	X9	X10
Y0	+558	+513	+573	+581	+547	+551	+627	+657	+623	+634	+607
Y1	+563	+592	+578	+642	+588	+624	+723	+712	+691	+653	+653
Y2	+569	+579	+617	+608	+594	+779	+788	+747	+736	+690	+650
Y3	+622	+648			+668	+739	+767	+778	+733	+727	
Y4	+617	+629	+630	+591	+620	+741	+762	+773	+742	+748	
Y5									起点		

株式会社 今井組		愛知県住宅供給公社		平成29年度 初吹住宅取壊し工事 (第3工区) 竣工図	図面番号
				取壊し後整地平面図・地盤高 3号棟廻り	縮尺 A1:1/100
代理 理 理 人	製 図 者	製 図 日 2016年 2月	管 理 技 術 者	担 当 技 術 者	NO.1
愛知県建設部建築局公営住宅課					

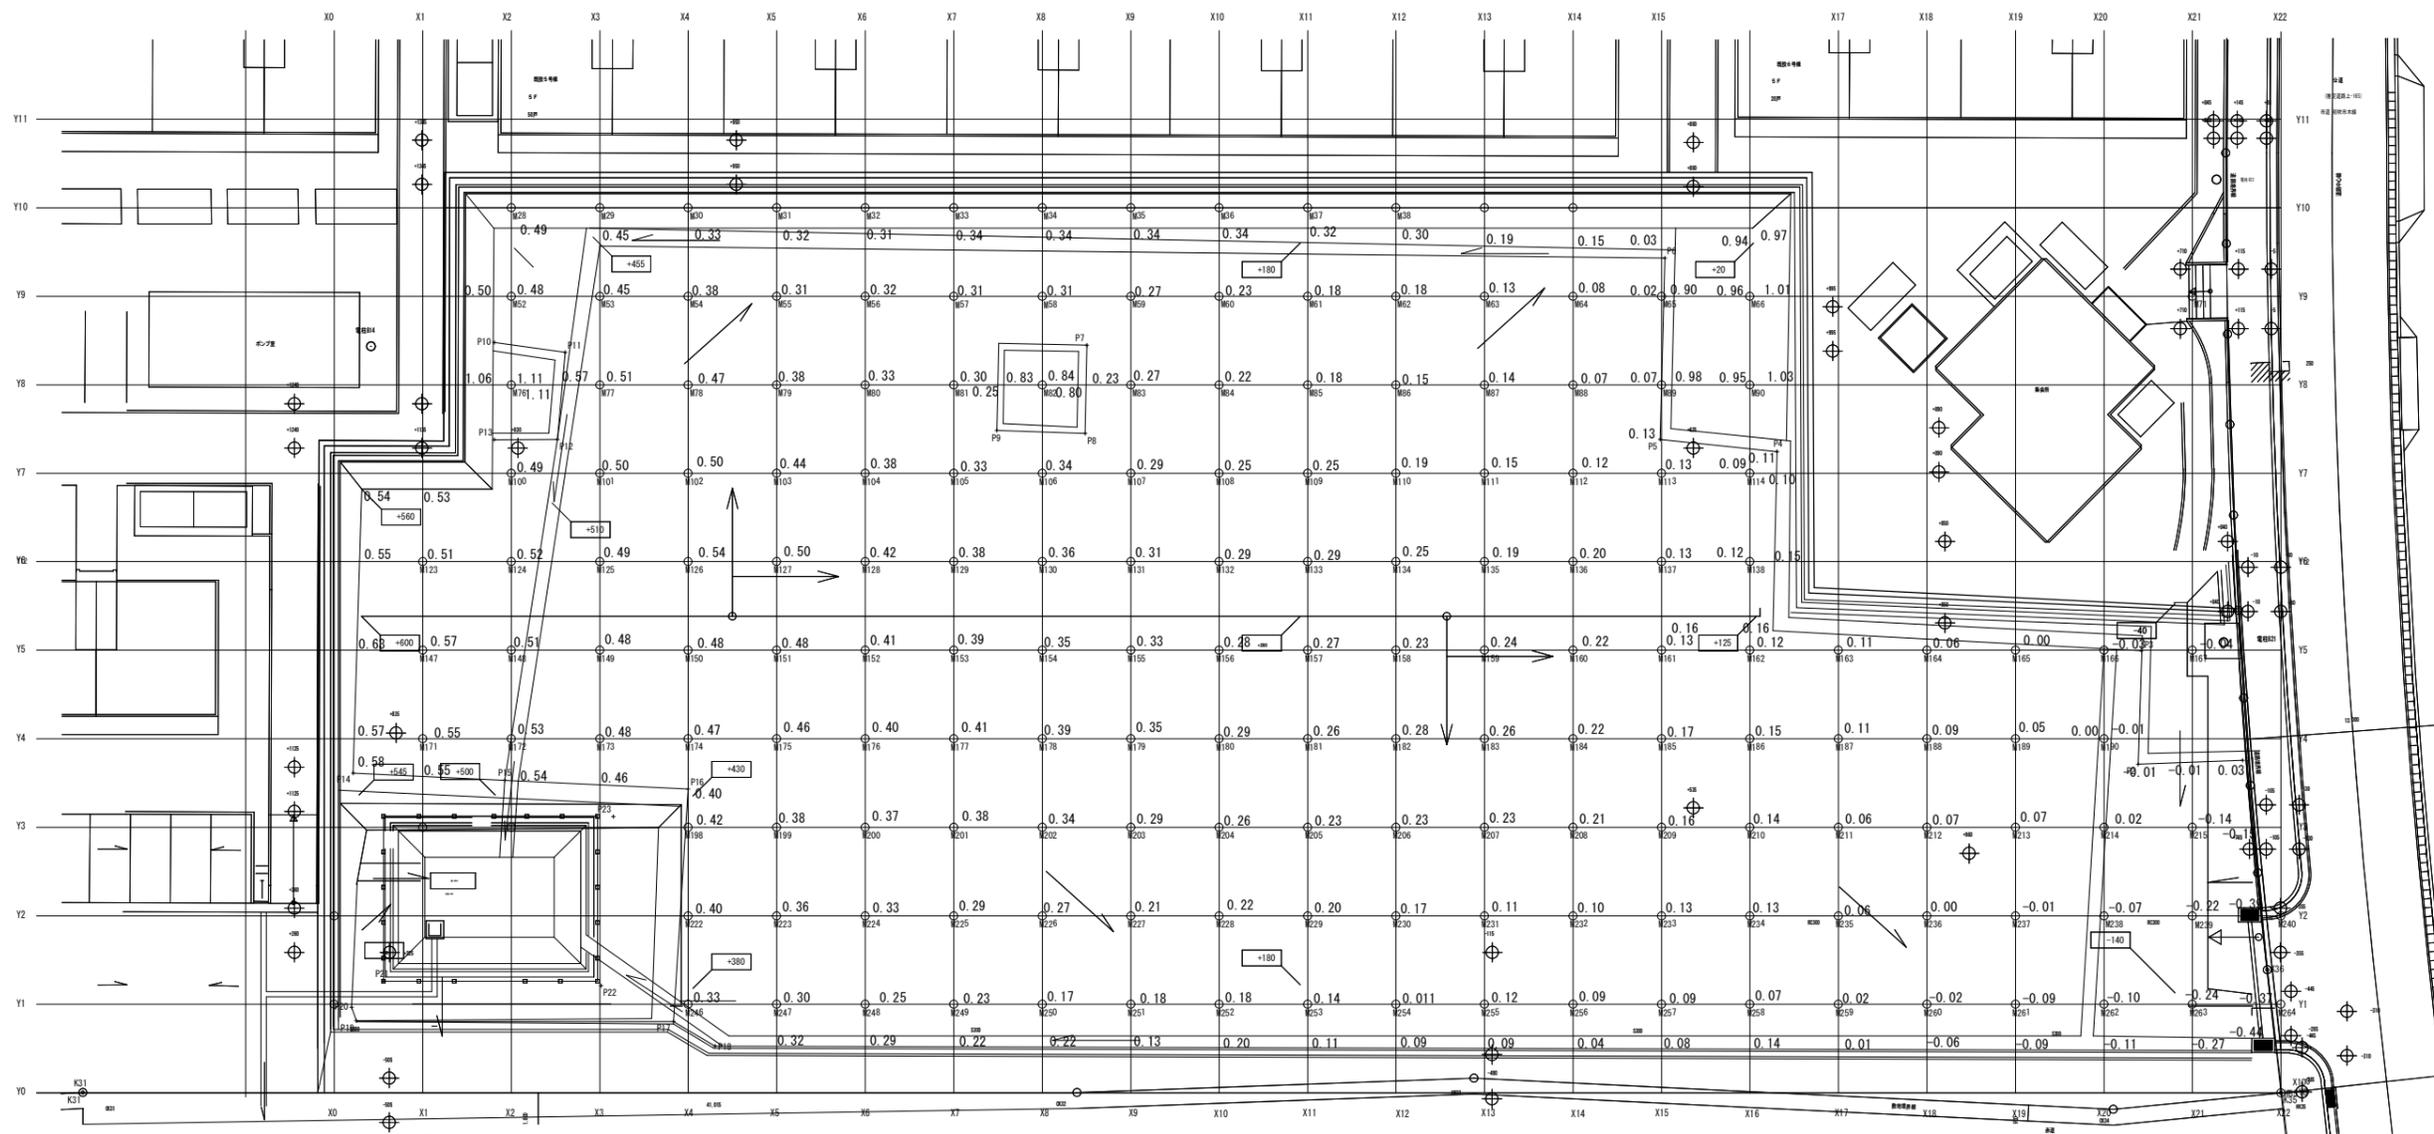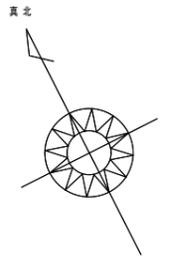


真北

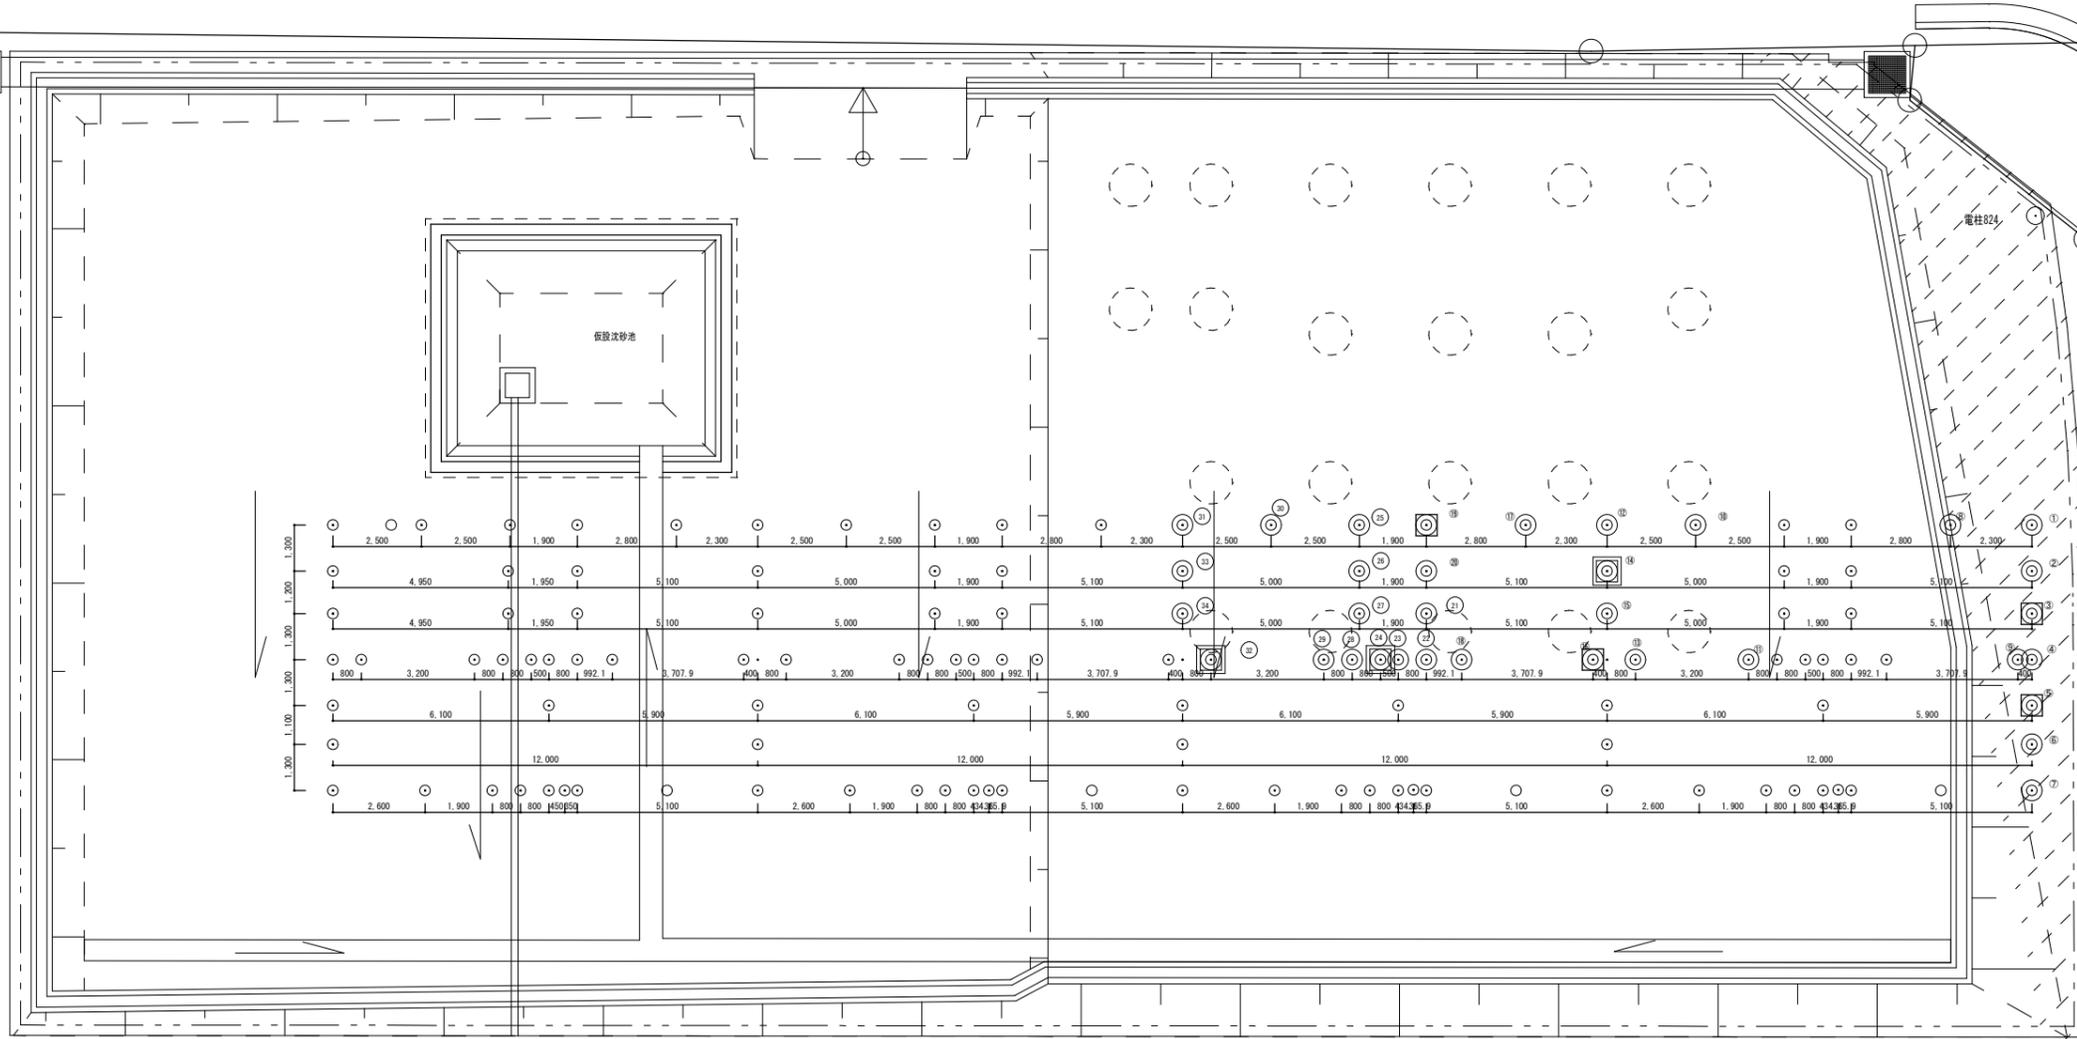

※: (虚線) は集会所基礎下柱状改良φ1200(将来工事)の施工予定位置を示す。

撤去杭リスト


No	杭径	トング径	杭長(m)	杭残置長(m)	杭先端	No	杭径	トング径	杭長(m)	杭残置長(m)	杭先端
1	300	500	7.0		有	18	300	500	6.6		有
2	300	500	4.6	2.0	無	19	300	500	7.0		有
3	300	500	7.0		有	20	300	500	7.0		有
4	300	500	2.8	4.0	無	21	300	500	7.0		有
5	300	500	7.0		有	22	300	500	3.7	3.0	無
6	300	500	7.0		有	23	300	500	7.0		有
7	300	500	7.0		有	24	300	500	7.0		無
8	300	500	7.0		有	25	300	500	7.0		有
9	300	500	7.0		有	26	300	500	7.0		有
10	300	500	7.0		有	27	300	500	7.0		有
11	300	500	7.0		有	28	300	500	7.0		有
12	300	500	7.0		有	29	300	500	7.0		有
13	300	500	7.0		有	30	300	500	7.0		有
14	300	500	7.0		無	31	300	500	7.0		有
15	300	500	7.0		有	32	300	500	7.0		無
16	300	500	7.0		有	33	300	500	7.0		有
17	300	500	4.0	3.0	無	34	300	500	6.7		有

凡例

- 既設残置杭を示す。
- ◎ 既設杭全撤去を示す。
- 既設杭 部分残置杭を示す。
- ◻ 既設杭 杭頭部残置を示す。

株式会社 今井能		愛知県住宅供給公社		平成29年度 初吹住宅取壊し工事(第3工区) 竣工図		図面番号
				3号棟残置杭位置図		縮尺
				A1:1/100		NO.3
代理人	製図者	製図 2020年 2月	管理技術者	担当技術者	愛知県建設部建築局公営住宅課	



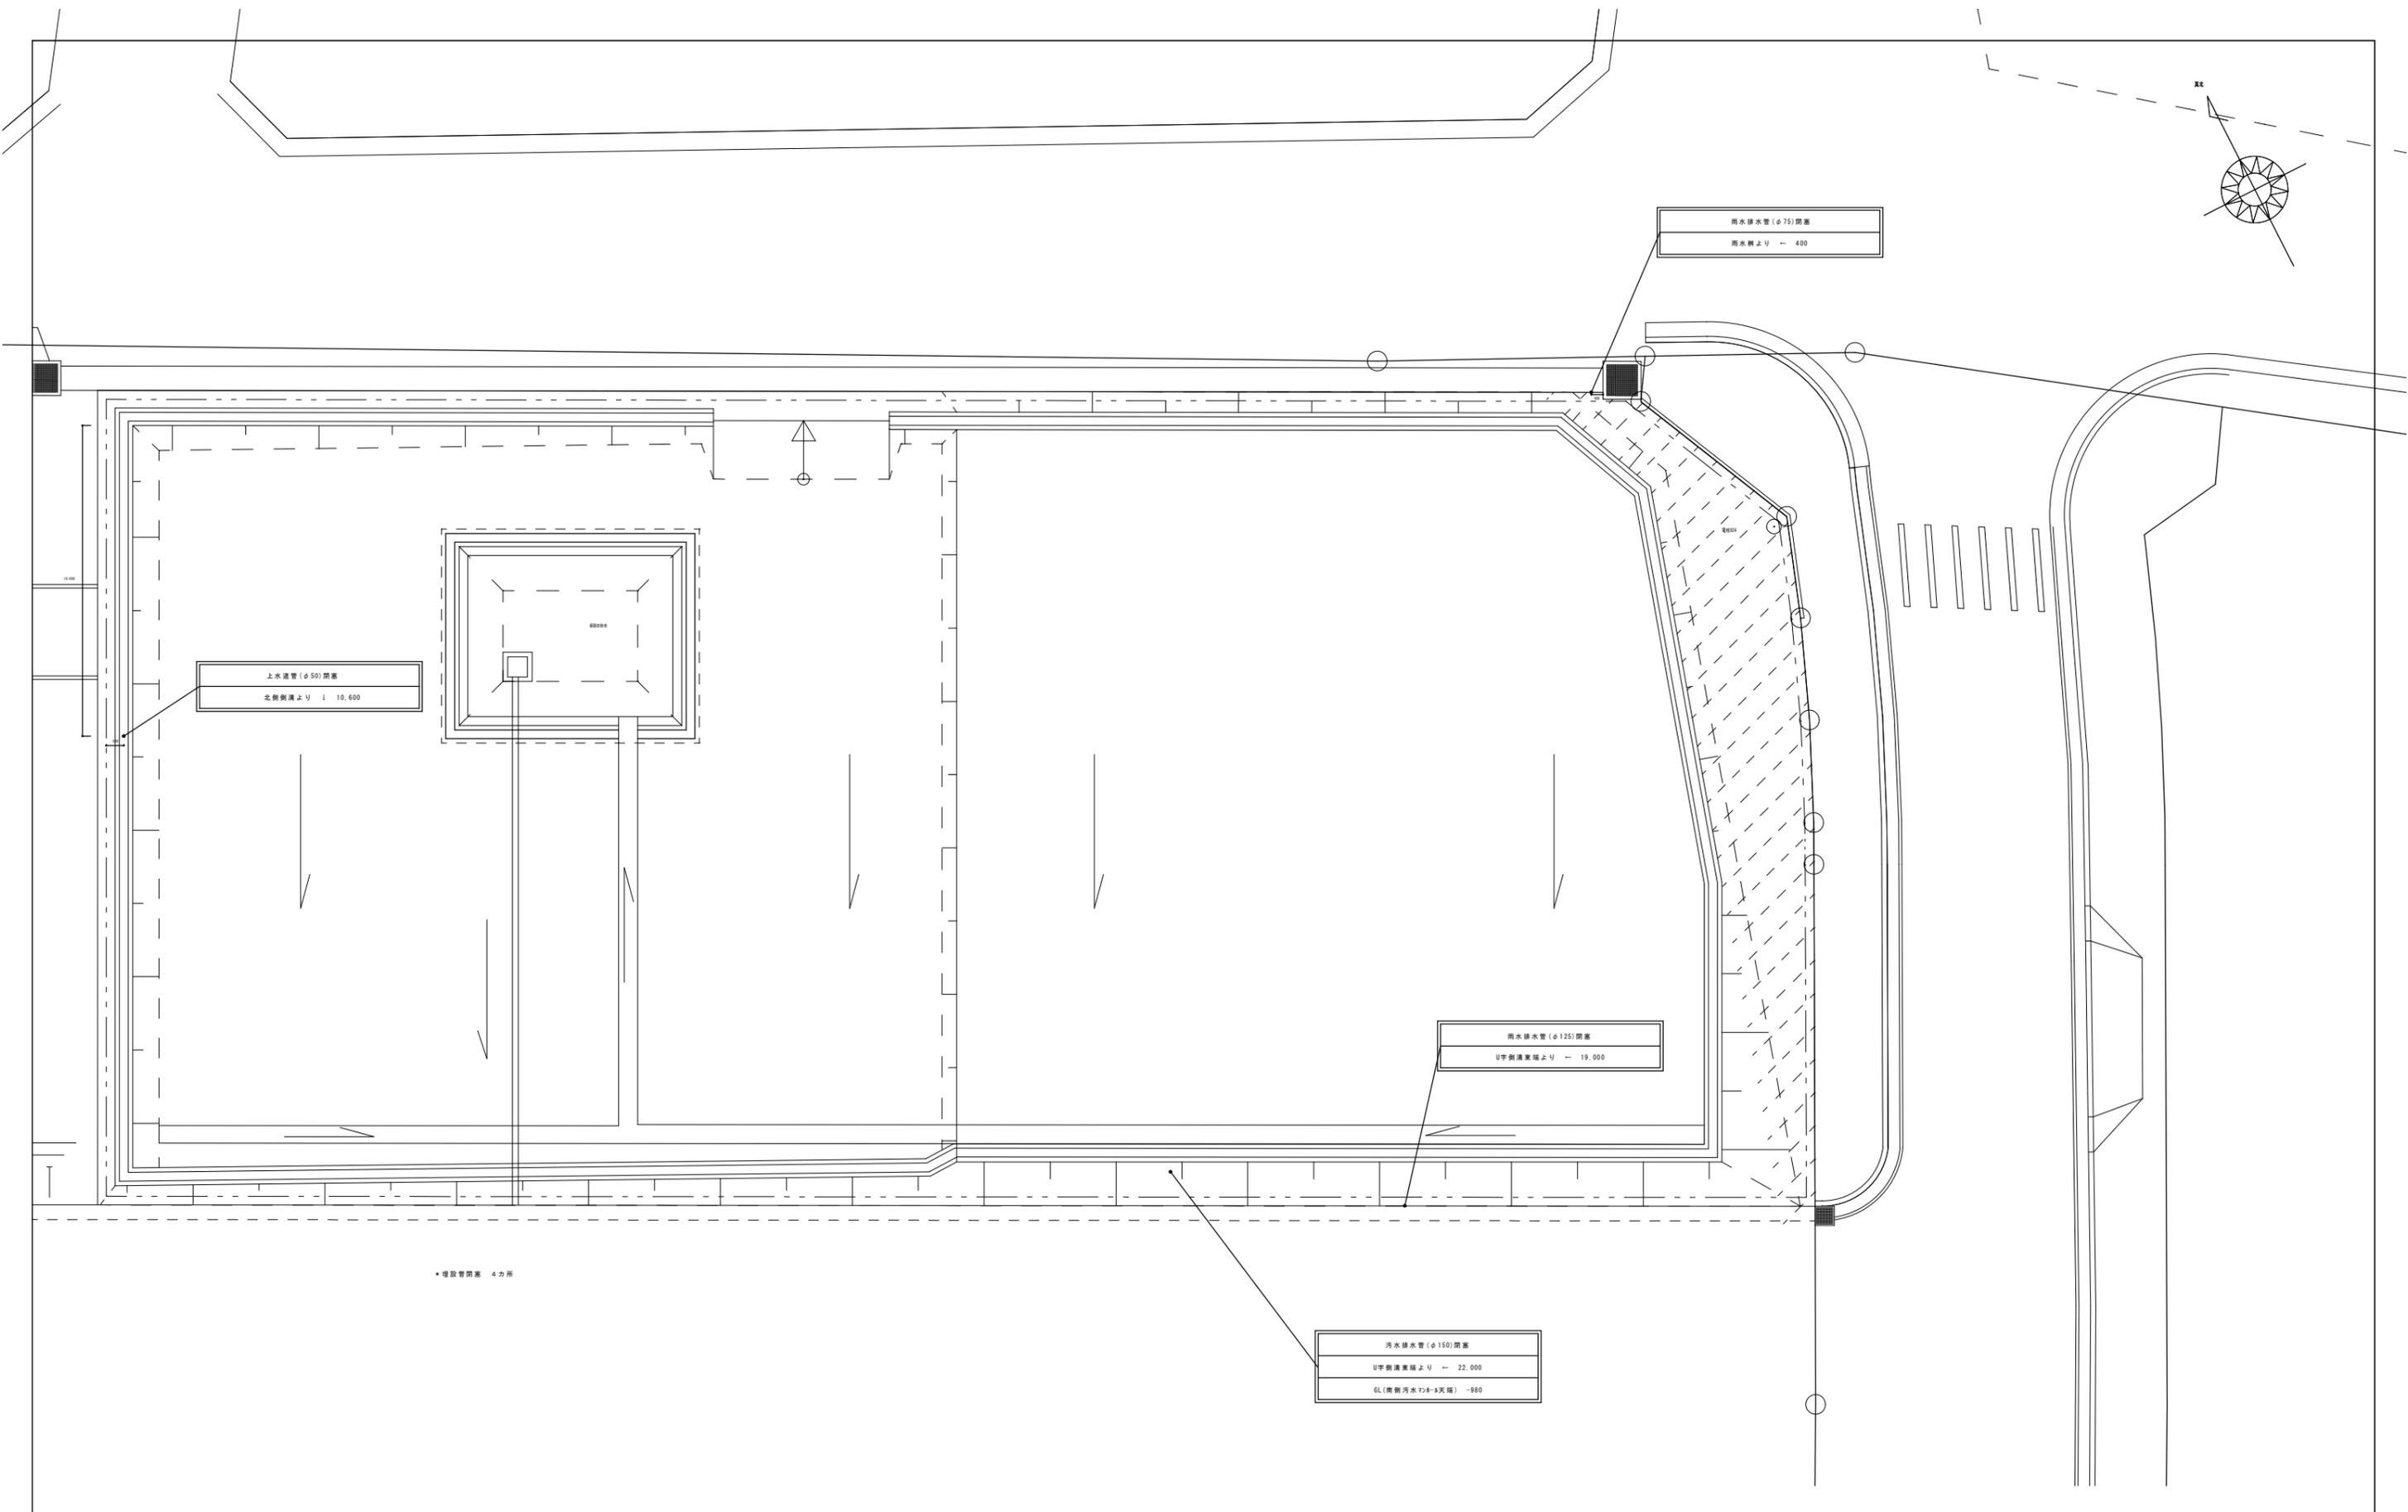

上水道管 (φ50) 閉塞  
北側側溝より 1 10,600



雨水排水管 (φ75) 閉塞  
雨水側より 400

雨水排水管 (φ125) 閉塞  
U字側溝裏側より 19,000

汚水排水管 (φ150) 閉塞  
U字側溝裏側より 22,000  
GL (側溝汚水7号-A天端) -980

• 埋設管閉塞 4カ所


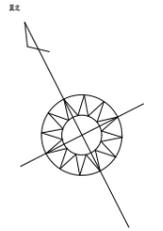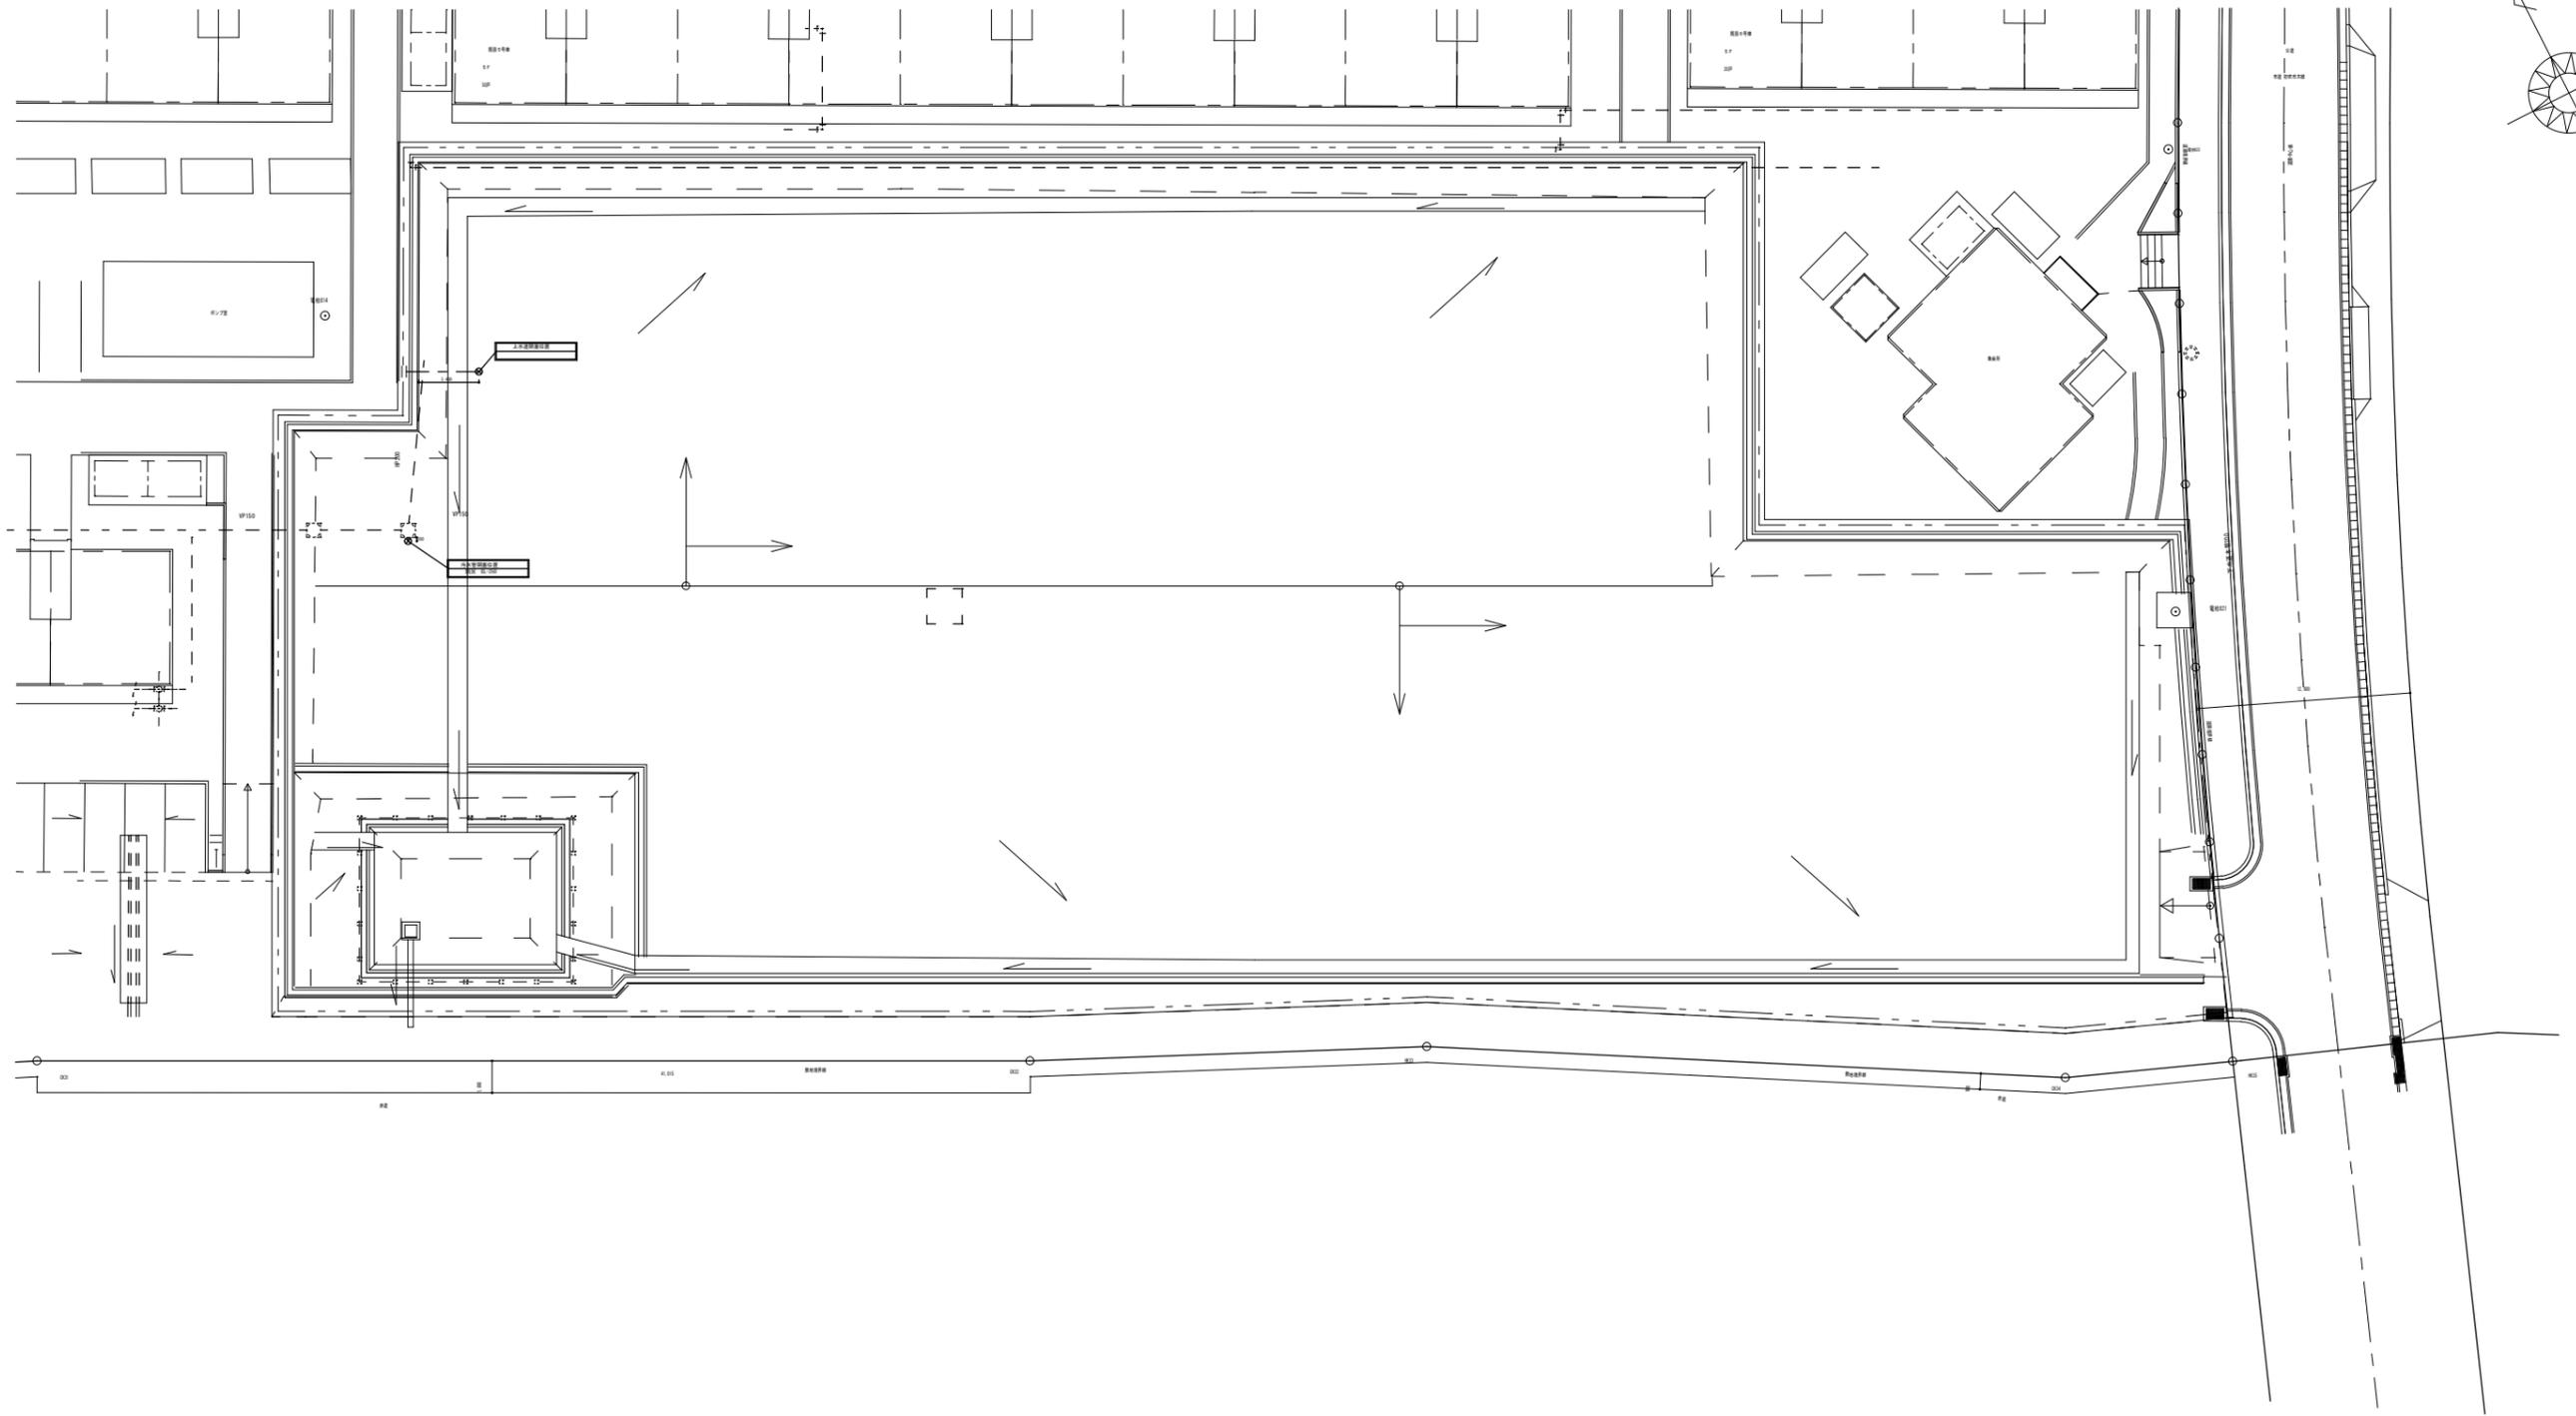

株式会社 今井組		愛知県住宅供給公社		平成29年度 初次住宅取組し工事 (第3工区) 竣工図		図面番号
				8号棟埋設管網高位置図		NO.6
代 理 人	製 図 者	製 図 日	製 図 機 関	製 図 機 関 番 号	縮 尺	
		H30年 2月			A1: 1/100	
愛知県建設部建築局公営住宅課						